

Forstg plassefng av ventlier .
Ventillene skal vrre i teglformet

TKG1:
Randers RT 426, "Villforbandt"



T1: Tegl med fargede fuger,
Randers FM 1786

T2: Tegl med fuger std. lys grd, K1.B
std. lys grd fuger

T3: Tegl hve Randers Granit,
std. lys grd fuger

Fuger glatt pinestrket
T4: Tegl hve Randers Granit
std. lys grd fuger
20mm illdckenukket.
C + 91,40

KARNAPP:
S6 tegning
A-01-000-5891

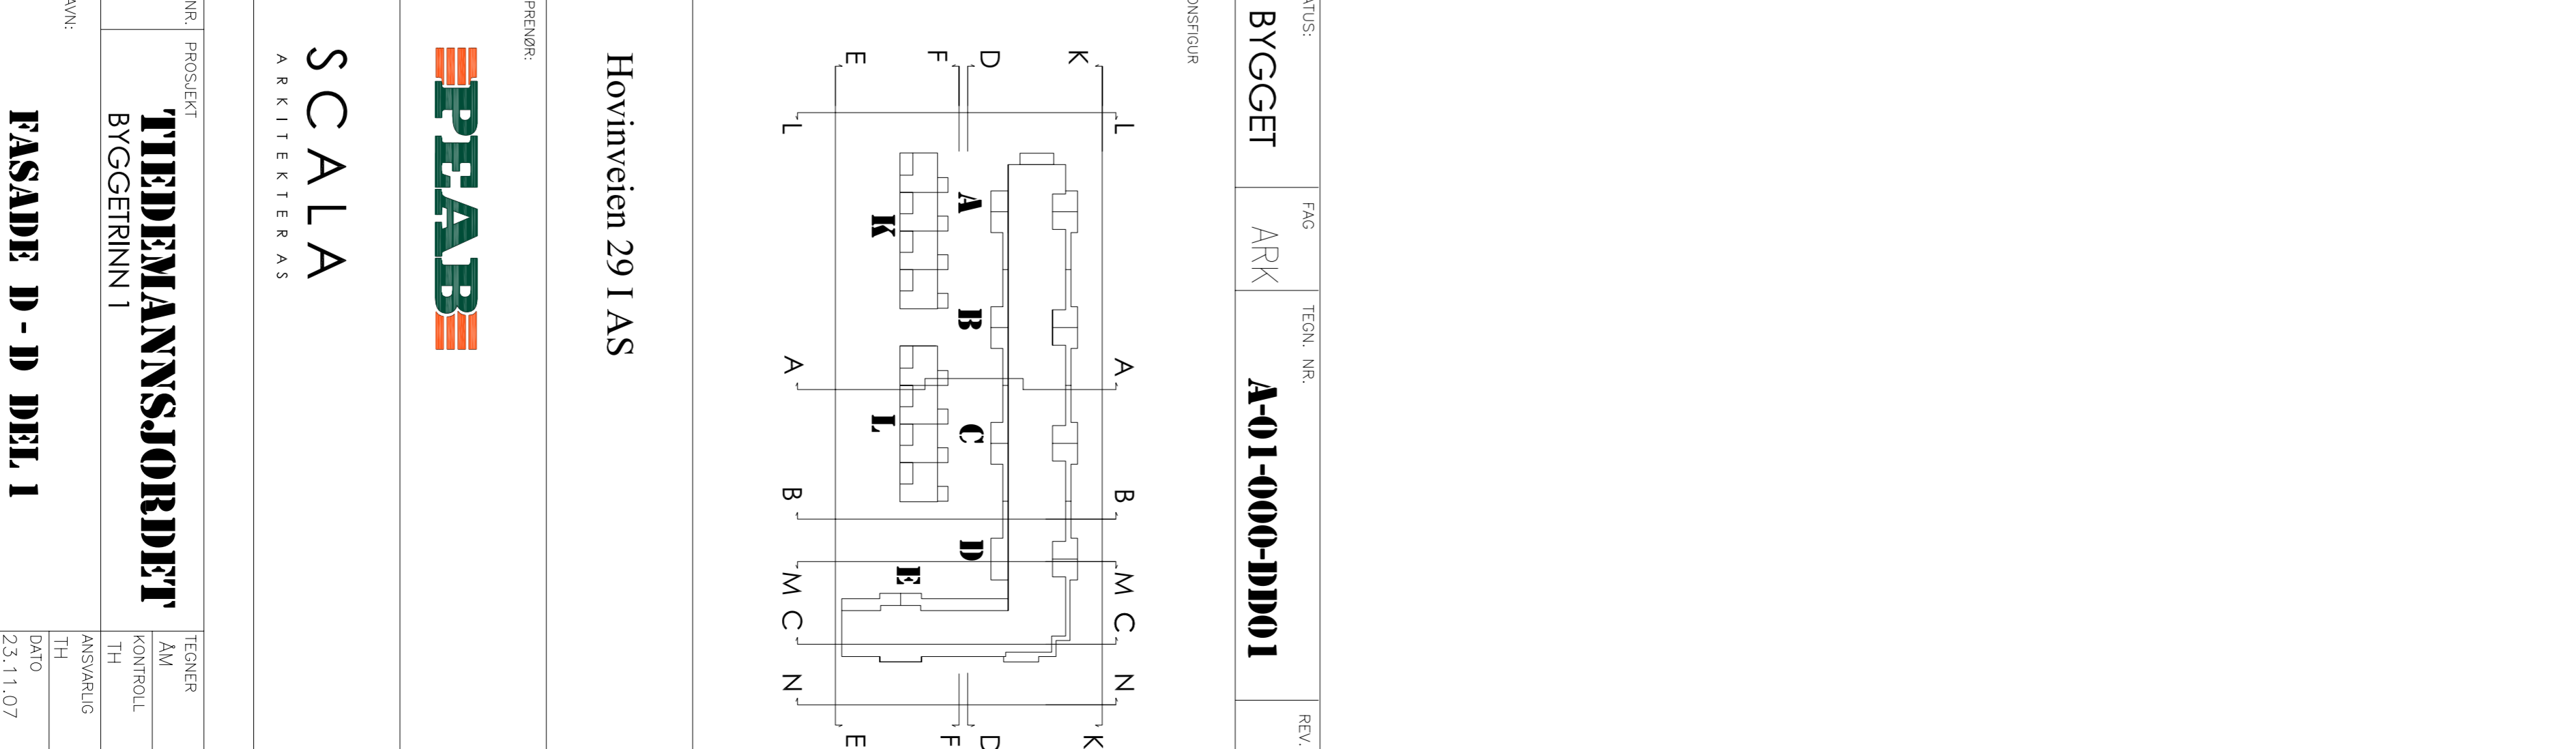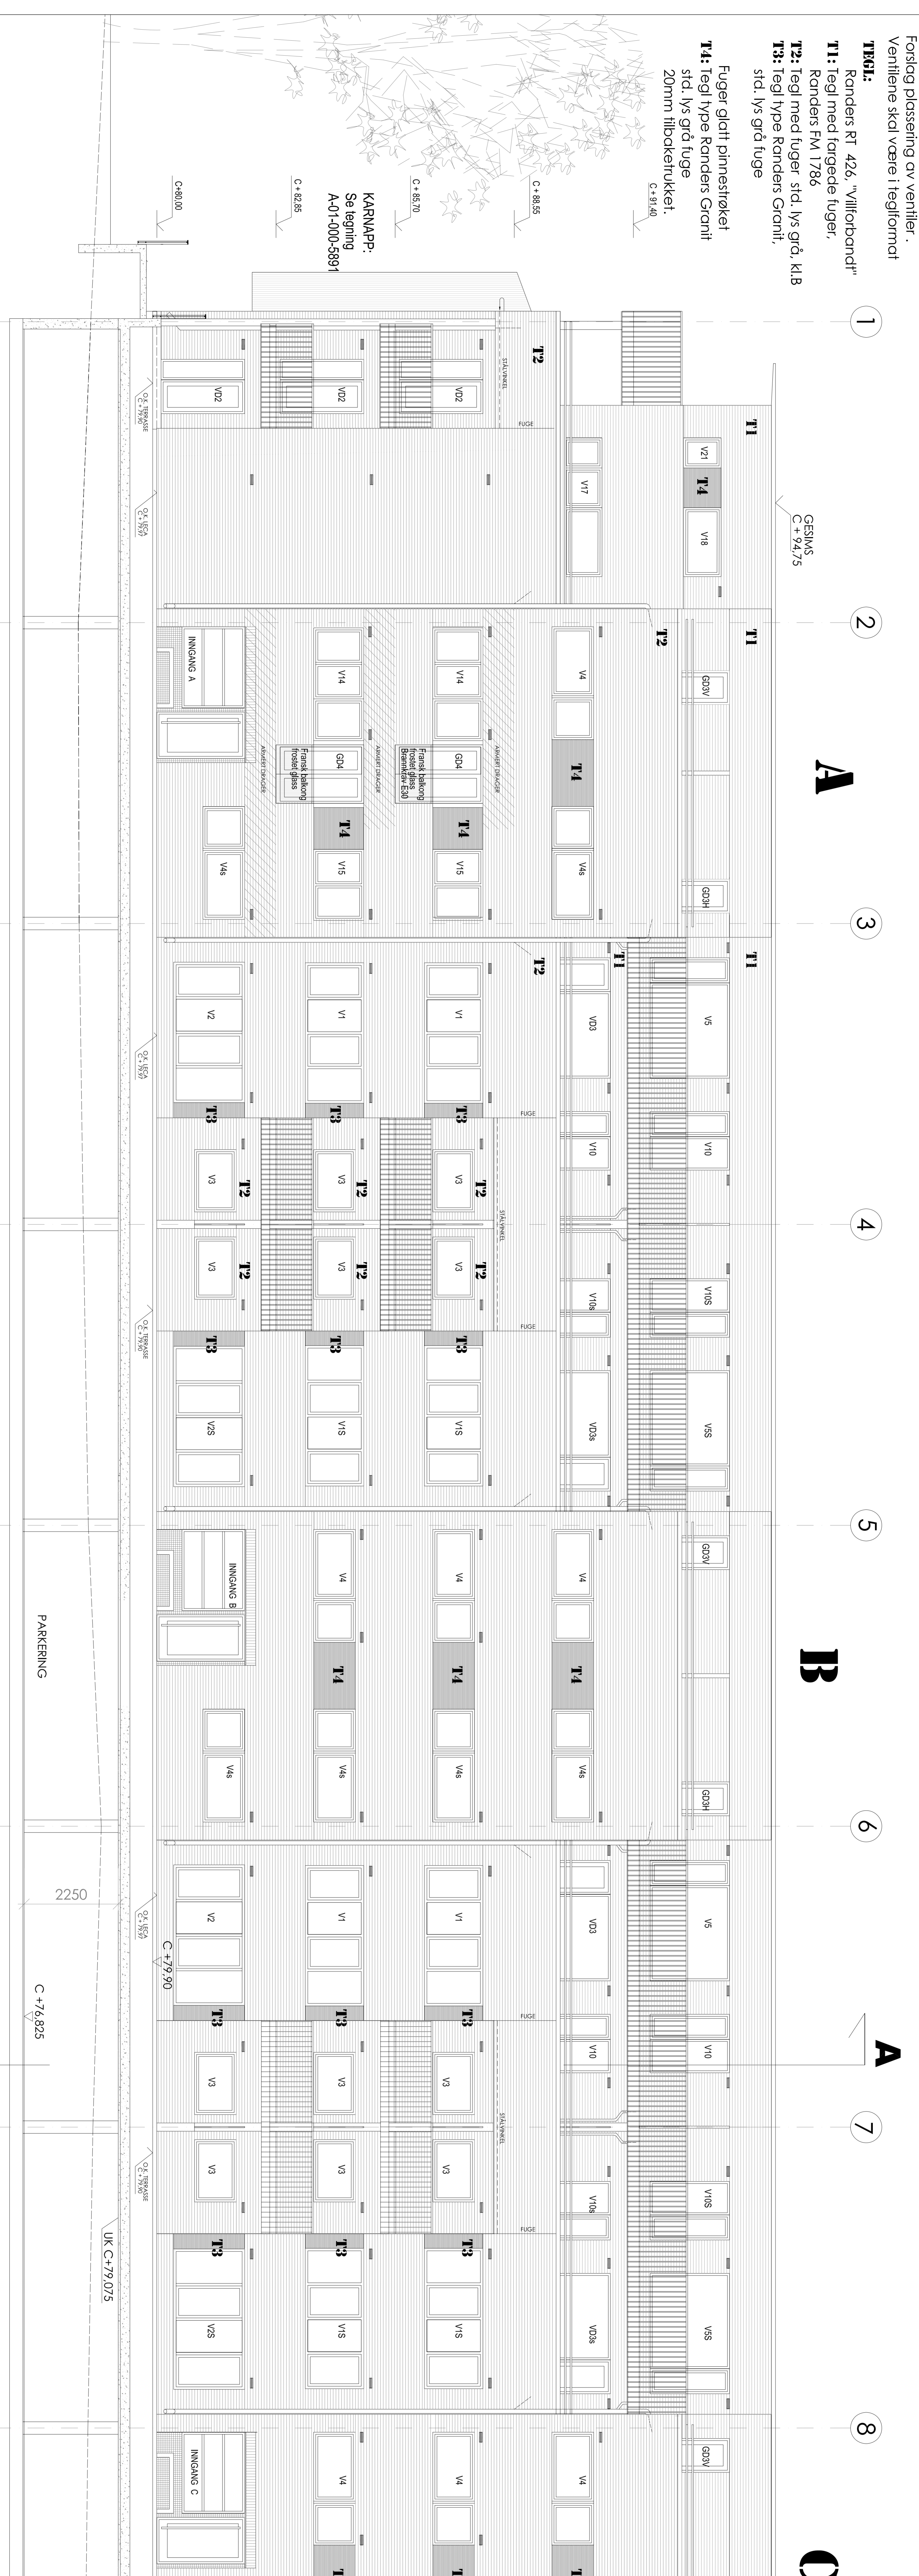

PROJEKTERE
Hovimveien 29 I AS



KONTORENT
SCALA
ARKITEKTERAS

TILDRUK
PROSJEKT NR. 3497
PROSJEKT BYGGERINNEN I
THEDEMANNSJORDET

TEKNISSITUASJON
SOM BYGGET
FAK ARK
TEKN. NR. A-01-000-DD01

TEKNISSITUASJON
SOM BYGGET
FAK ARK
TEKN. NR. A-01-000-DD01