TEGL:
Randers RT 426, "Villforbandt"
T1: Tegl med fargede fuger,
Randers FM 1786
T2: Tegl med fuger std. lys grå, kl.B
Fuger glatt pinnestrøket
T4: Tegl type Randers Granit.
std. lys grå fuge
20mm tilbaketrukket

Forslag plassering av ventiler .
Ventilene skal være i teglformat
std. type i trevegg

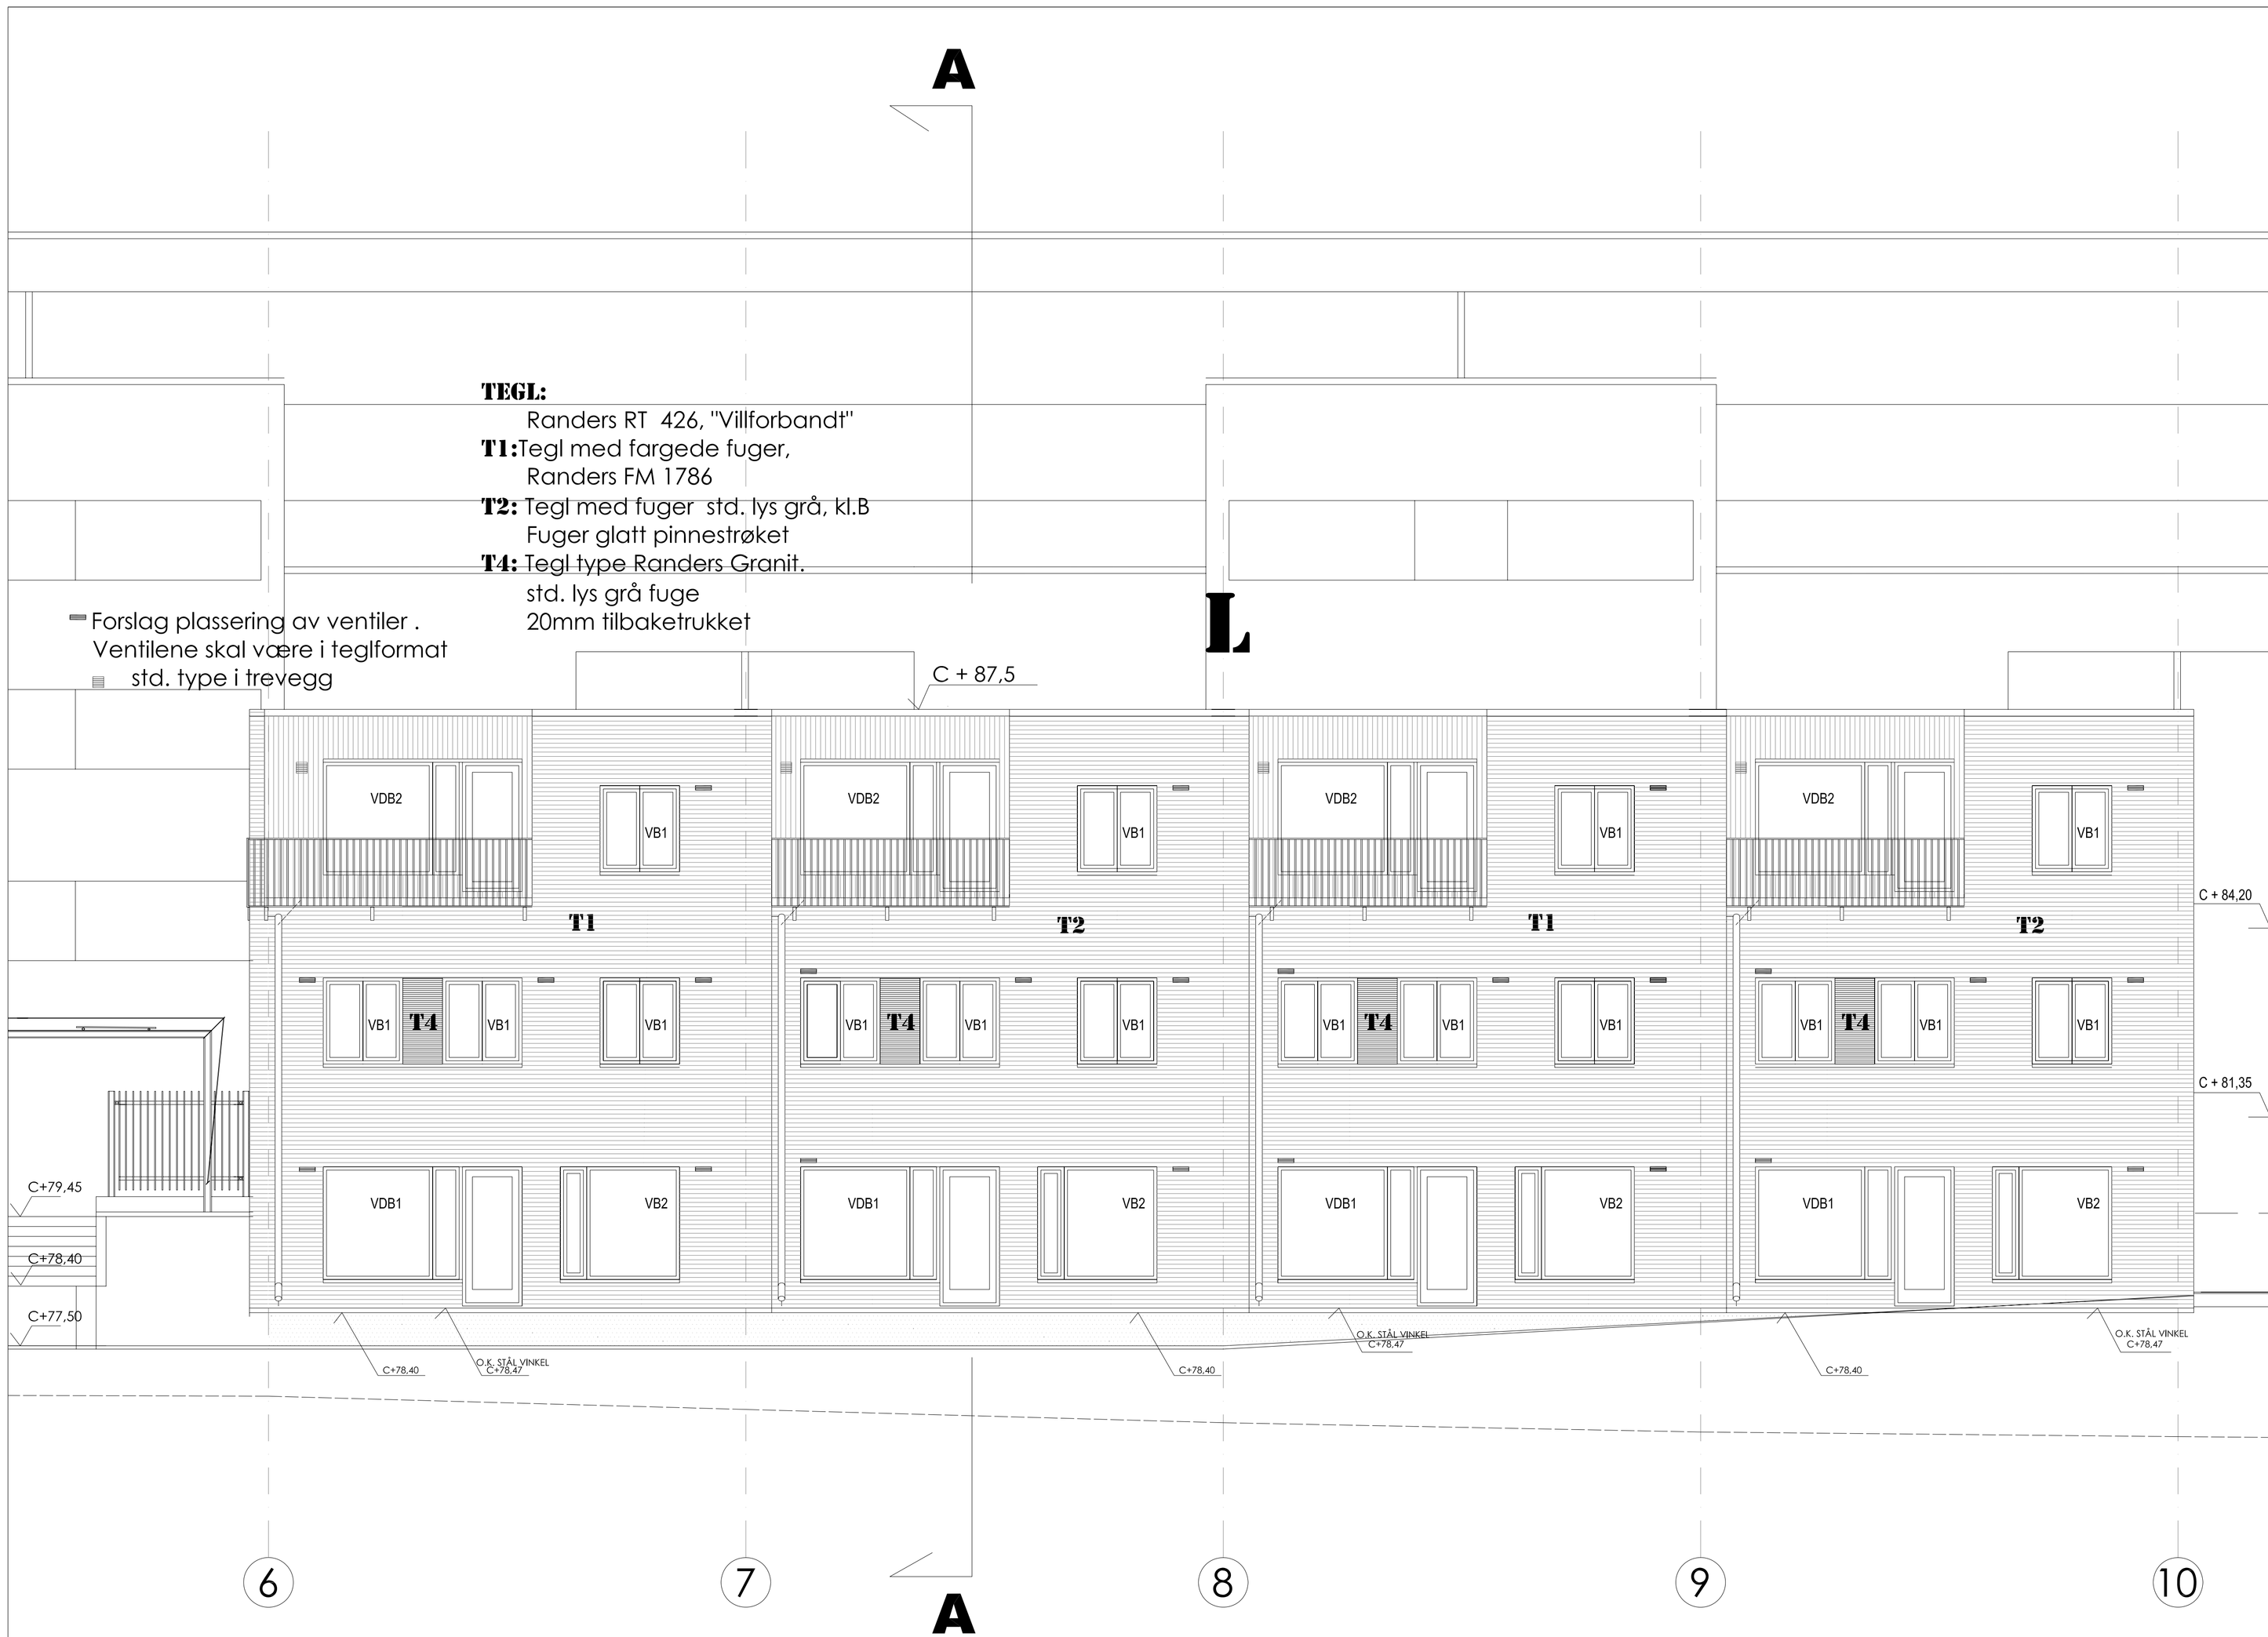

TEGNINGSTATUS:	FAG	TEGN. NR.	REV.
SOM BYGGET	ARK	A-01-000-EE02	-

ILLUSTRASJONSFIGUR

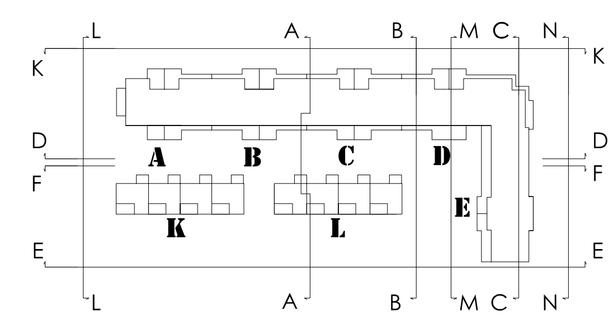

BYGGHERRE

Hovinveien 29 I AS

TOTALENTREPRENØR:

PEAB

KONSULENT

SCALA
ARKITEKTER AS

FILNAVN

PROSJEKT NR.	PROSJEKT	
3497	**TIEDEMANNSJORDET** BYGGETRINN 1	TEGNER: ÅM KONTROLL: TH ANSVARLIG: TH DATO: 23.11.07 MÅLESTOKK: 1:50

TEGNINGSNAVN:

FASADE E - E DEL 2

TEGNINGSTATUS:	FAG	TEGN. NR.	REV.
SOM BYGGET	ARK	A-01-000-EE02	-

A1 – F